


Anlage Grundriss

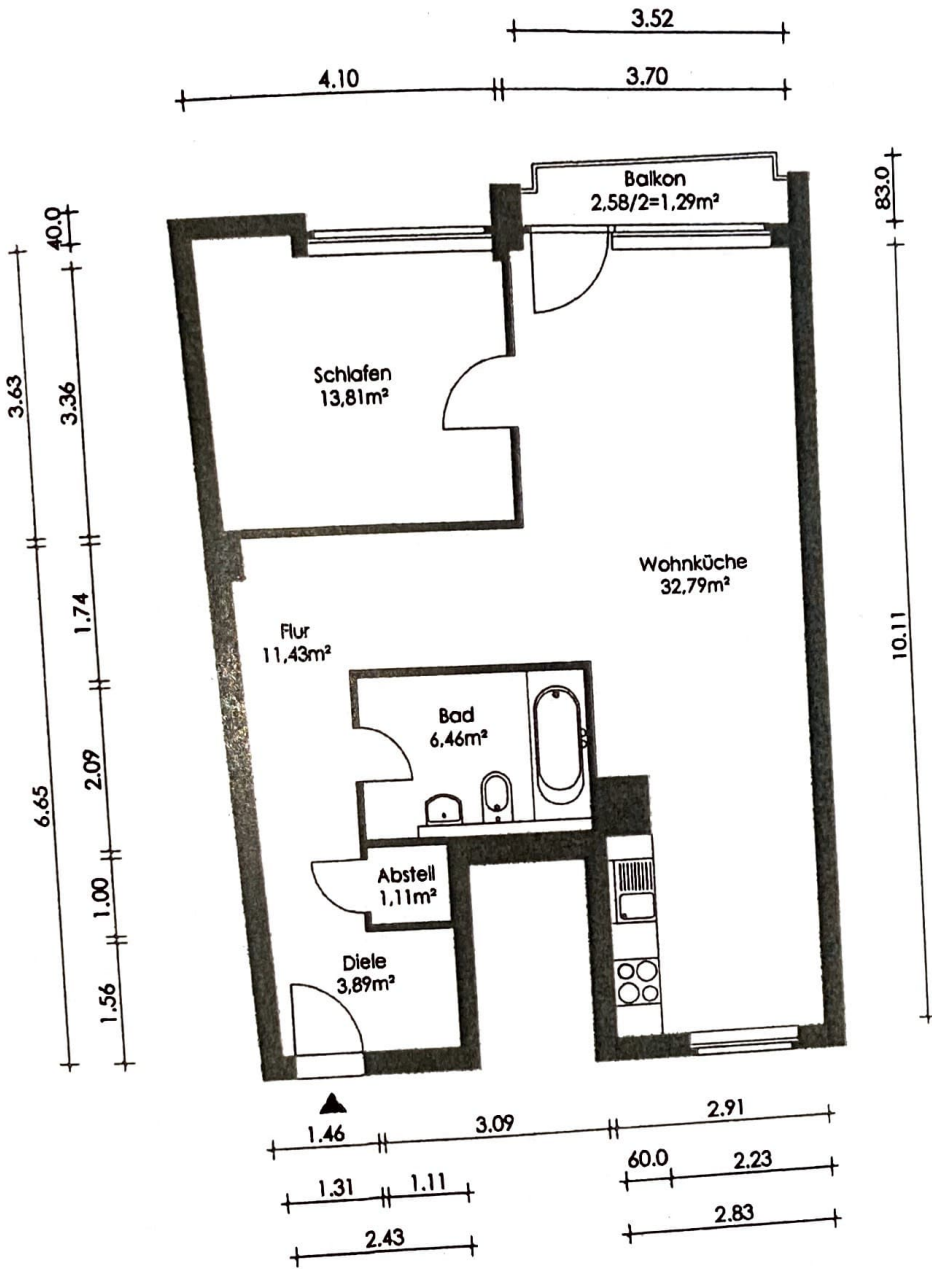

Handwritten signature: P. H. y. Deroph

CAD Zeichenbüro grafix
 Guido Korzmann
 Teutoburger Str. 77 - 46145 Oberhausen
 0178 / 538 70 03
 www.cadgrafix.de

Gesamtwohnfläche: 70,78m²

Bestandszeichnung

Objekt:
 Danziger Str. 211
 10407 Berlin


Eigentümerin:
 Teutoburger Str. 77
 Oberhausen

Planinhalt:
 Grundriß WE 07
 TH 2.OG links

Datum:
 09.05.2022

Maßstab/Blattgröße:
 1:100 / A4

Anlage Grundriss

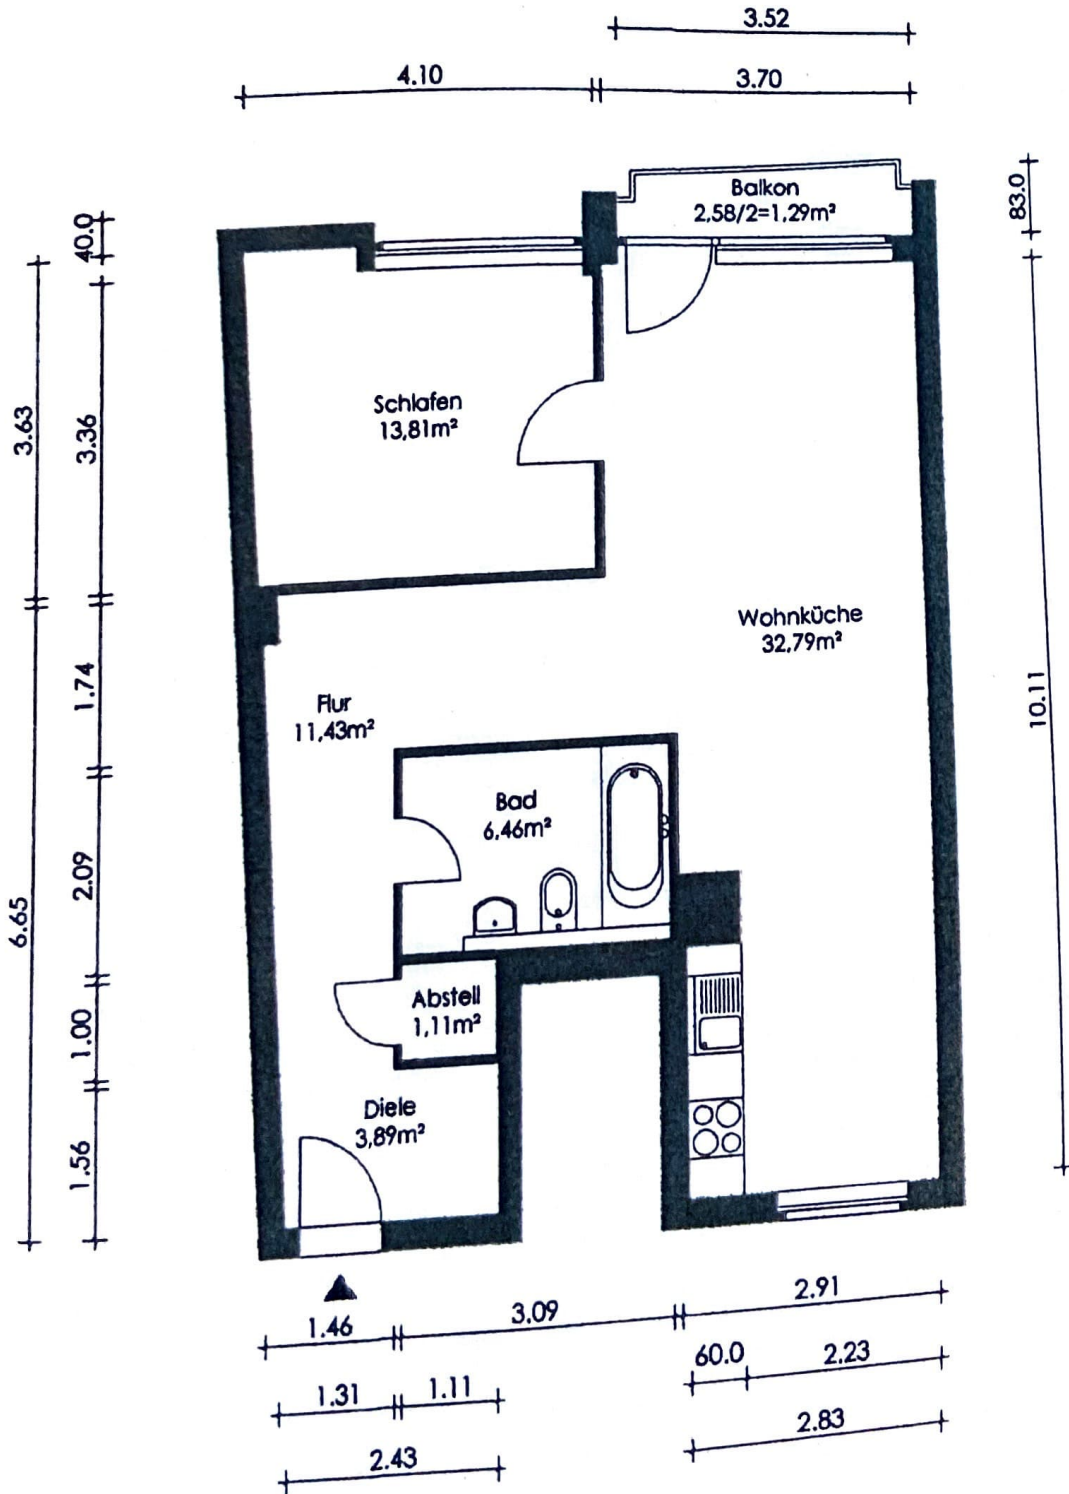

Handwritten signature:
 P. H. G. W. D. ...