



Flächenübersicht nach Wohnflächenverordnung			
Allgemein		Flächen nach WoFIV	Berechnungsregel
Nummer	Name		
201	Flur	F: 2.68 m ²	
202	Zimmer	F: 18.82 m ²	
203	Balkon	F: 1.97 m ²	0.5 angerechnet
204	Küche	F: 3.97 m ²	
205	Bad/WC	F: 3.20 m ²	
206	Abst.	F: 0.91 m ²	
		F: 31.54 m ²	

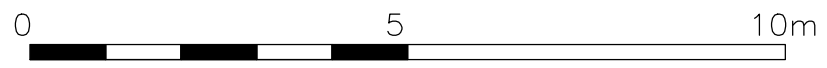

Phase	Bestandsplan		
Objektadresse	[REDACTED] 13407 Berlin		
Planinhalt	1.Obergeschoss		
Maßstab	1:100	Datum	24.01.2023
Projektnummer	A752_09	Plan Nr.	WE26
Blattformat	A3 – 29.7 x 42.0 cm		Unterschrift, i.A.

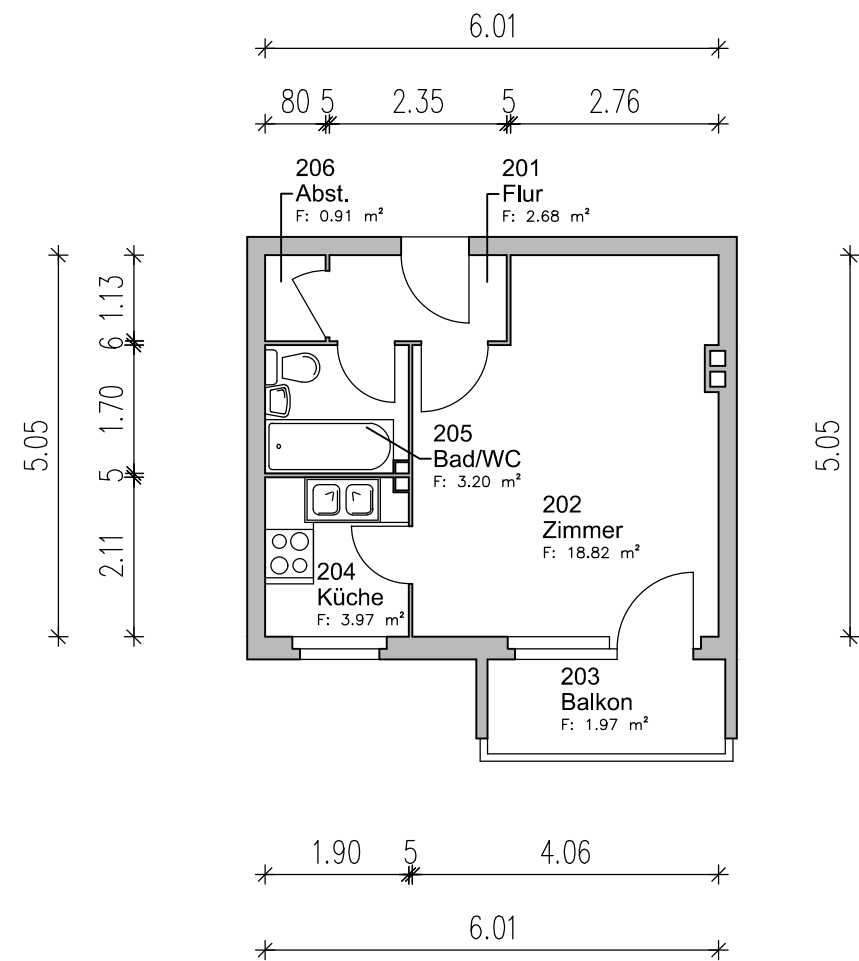