




ZWI 8

BESTANDSPLAN gemäß Aufmaß 2018 als
AUFTEILUNGSPLAN

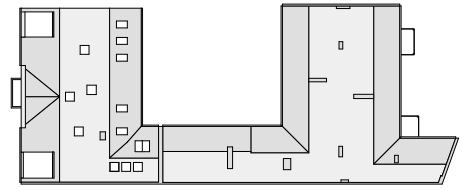

VORHABEN

Antrag auf Erteilung der
Abgeschlossenheitsbescheinigung

Zwiestädter Straße 8
12055 Berlin Neukölln

Grundbuch von Neukölln | Blatt 9851
Flur 121 | Flurstück 272

EIGENTÜMER

Ariana Properties S.à.r.l
4-6, Avenue de la Gare
L-1610 Luxembourg

ARCHITEKT

kühlhorn architekten
c/o heike könig architekten
Innsbrucker Straße 56
10825 Berlin
Tel.: 030 787 115 22
kuehlhorn@kn-arch.de

DATUM UNTERSCHRIFT

BAUAUFSICHT

AUFTEILUNGSPLAN

Grundriss 1. Obergeschoss

Datei	2019-07-02_ZWI8_AB		
Plan	04_ZWI8_AB_GR_1OG		
Maßstab	Datum	Format	gez.:
1:100	02.07.2019	DIN A3	o.w.

